

RELATIONSHANDLING


REV	ANT	REVIDERINGEN AVSER	SIGN	DATUM



PERSTORP, VÅRDCENTRAL

KONTOASTACUS AB
 BYGGNAD AV
 MNV
 01

BYGGNAD	INNEHÅLLSARE	ARBETSNUMMER	BYGGNAD	PLAN	DEL	DISCIPLIN	BYGGNADSNUMMER	SKALA	REV
7501	01	10	A	A1-3				1:100	



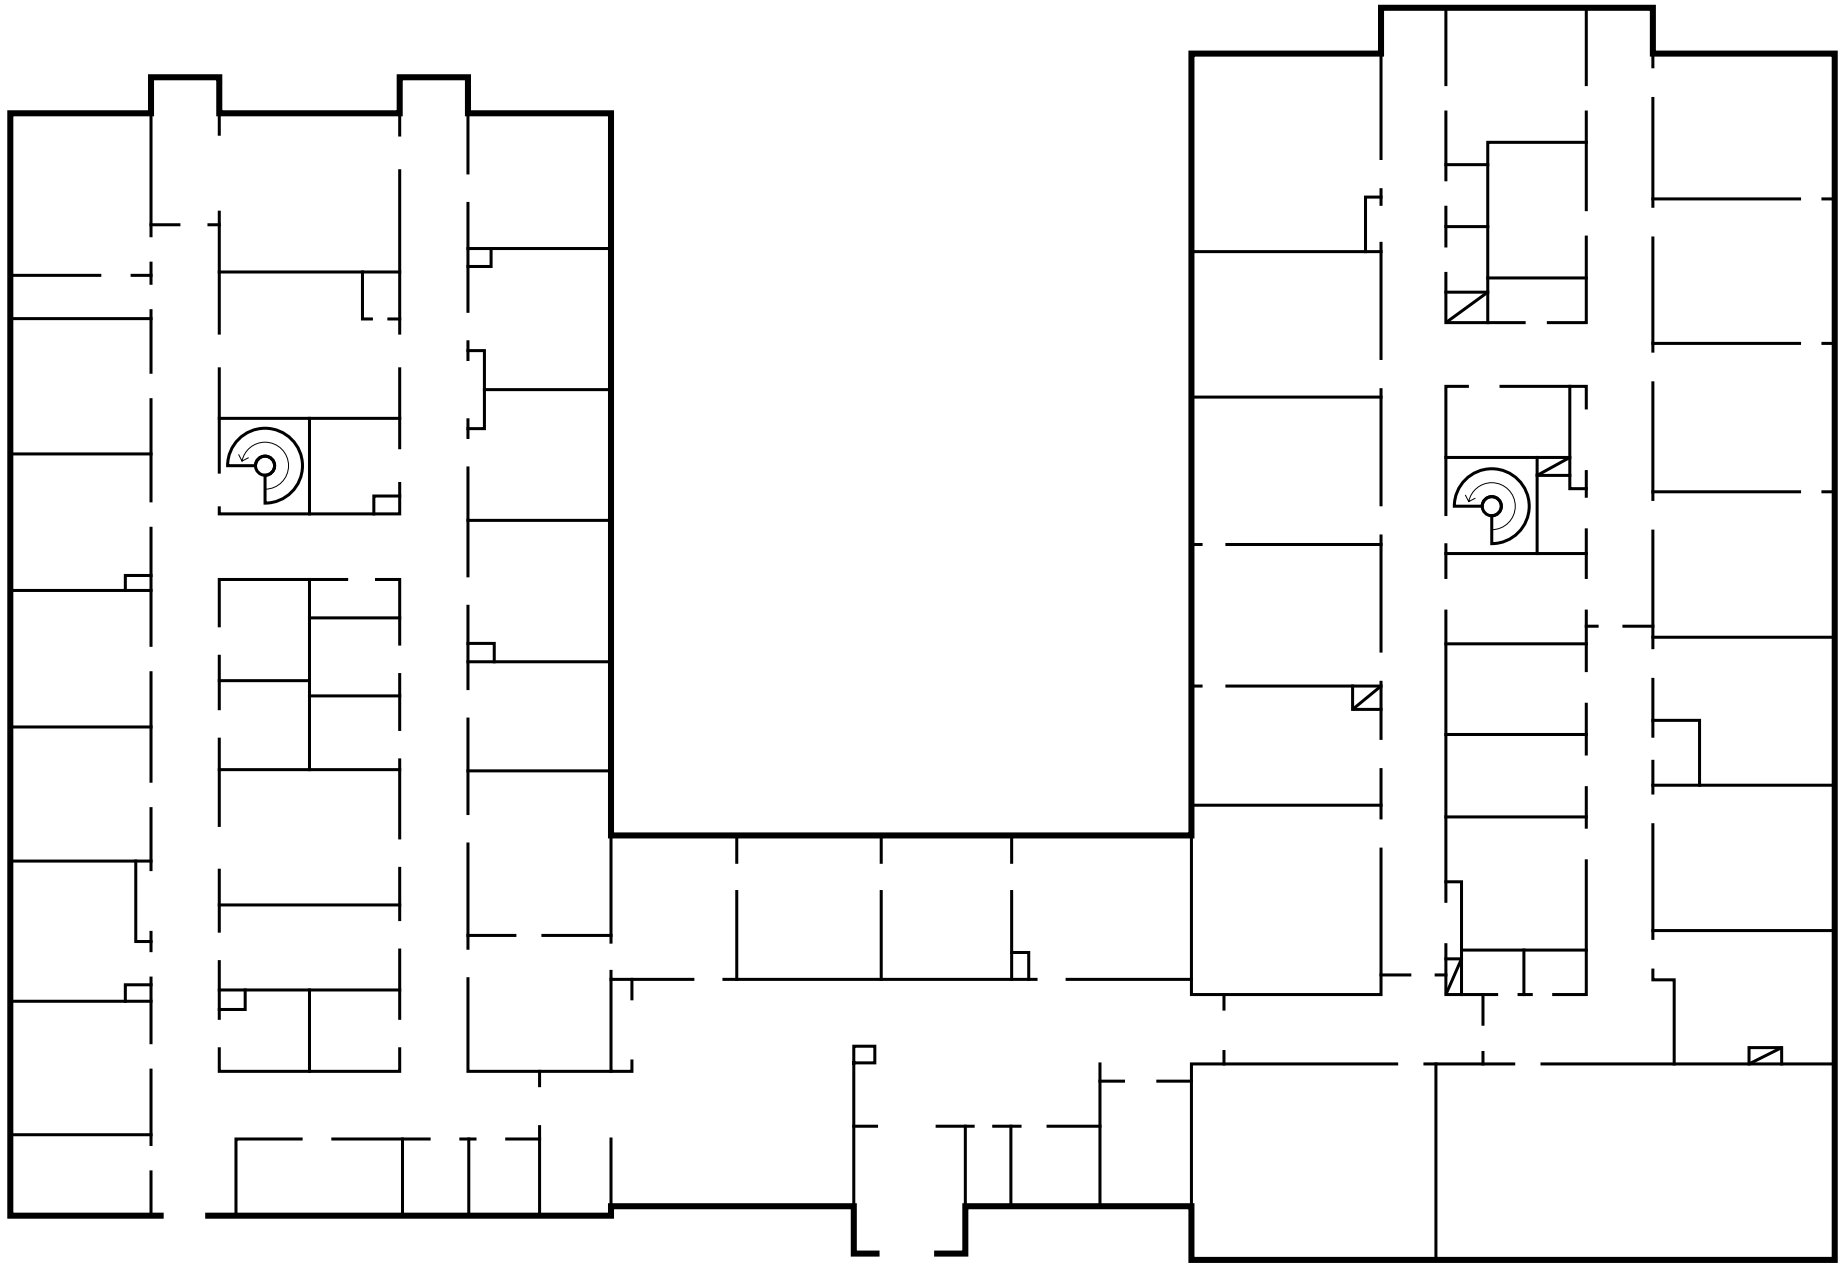




Hus FLM


← OS1
← OS


HASSLARÖD SVÄGEN

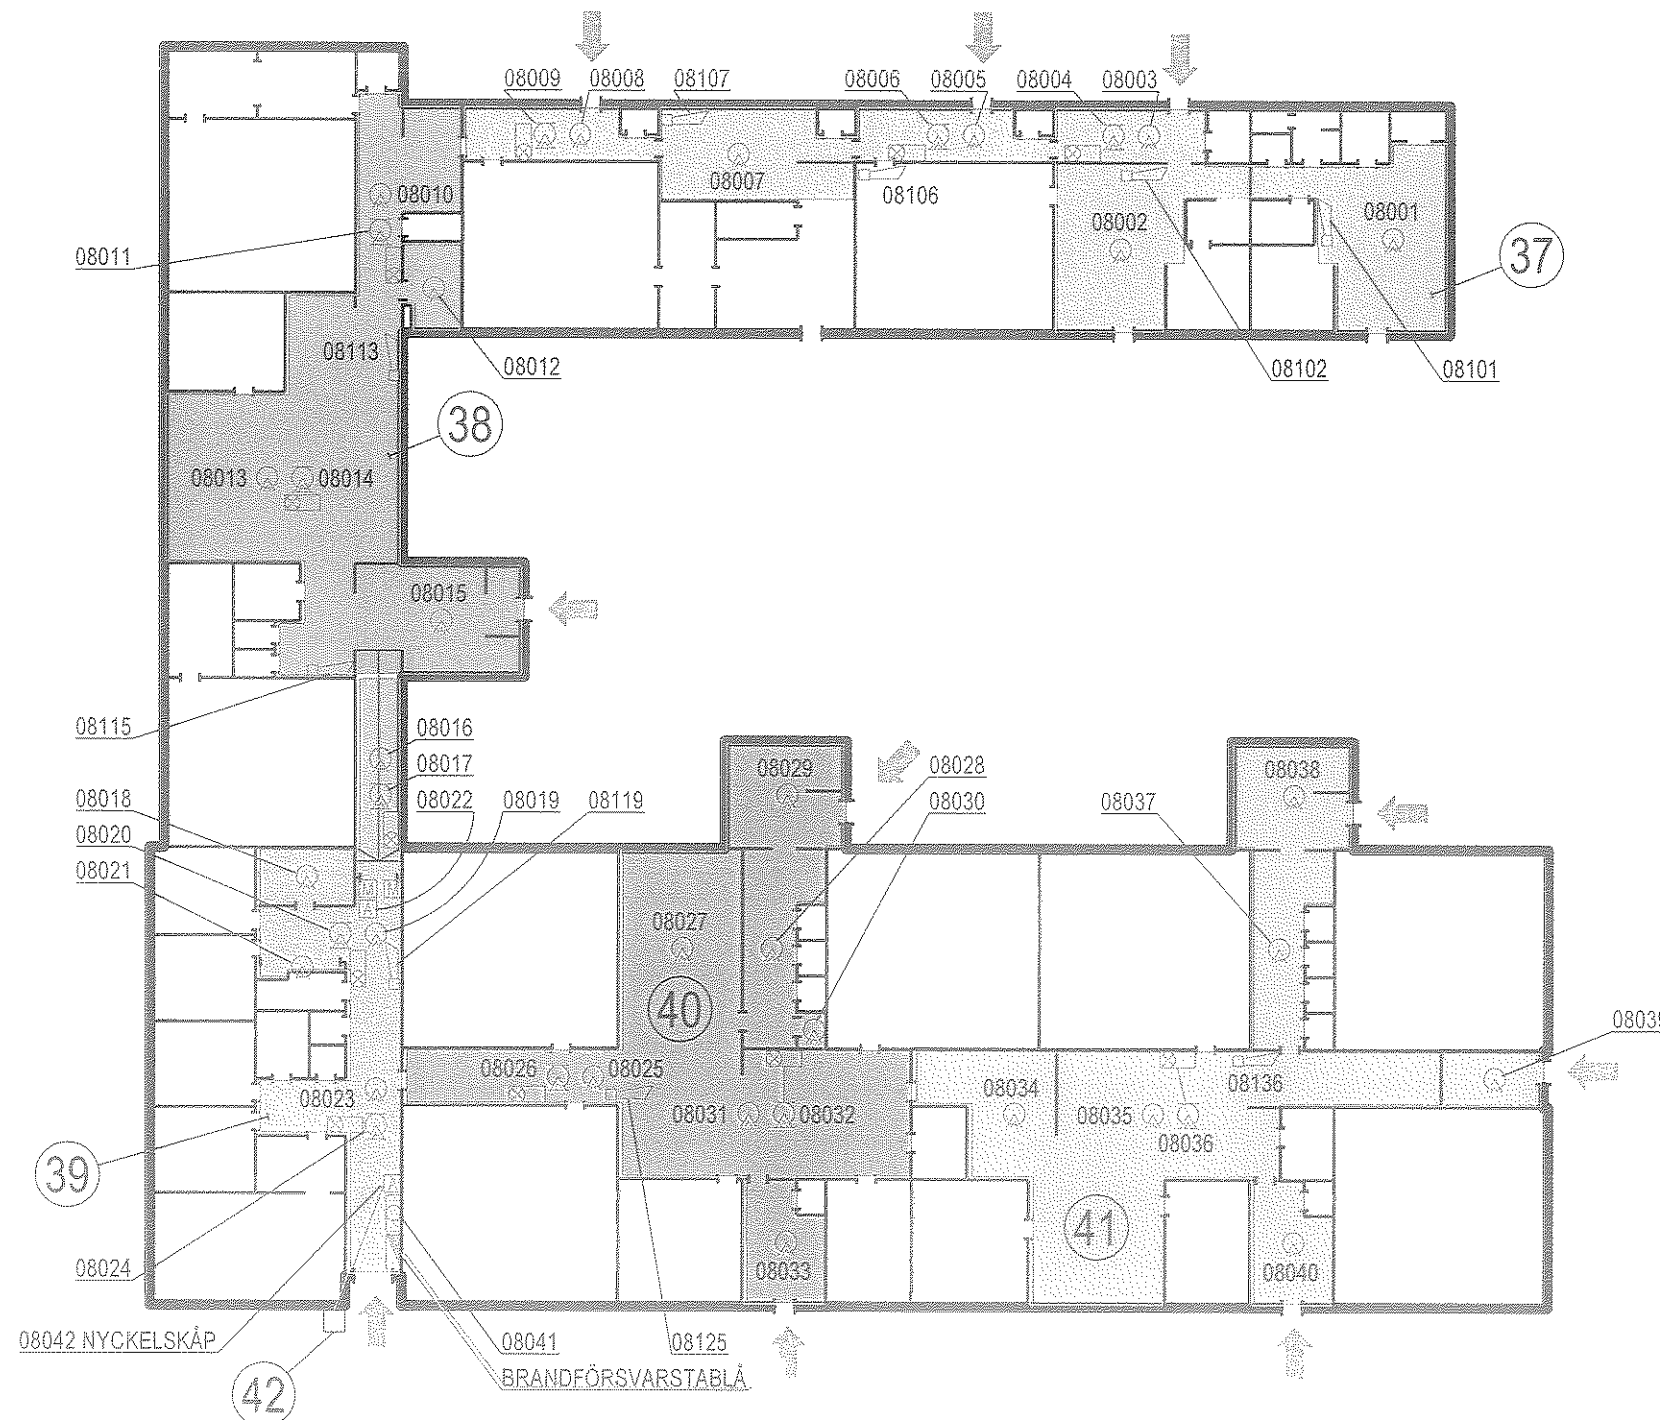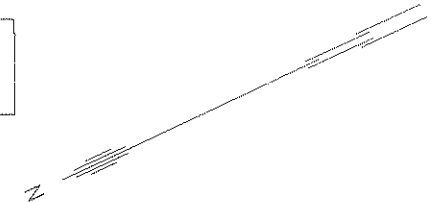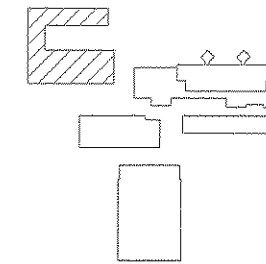

Thomas
Utterberg JPG
Anders
Benny
08-7362700

Håkan
BOTTENPLAN

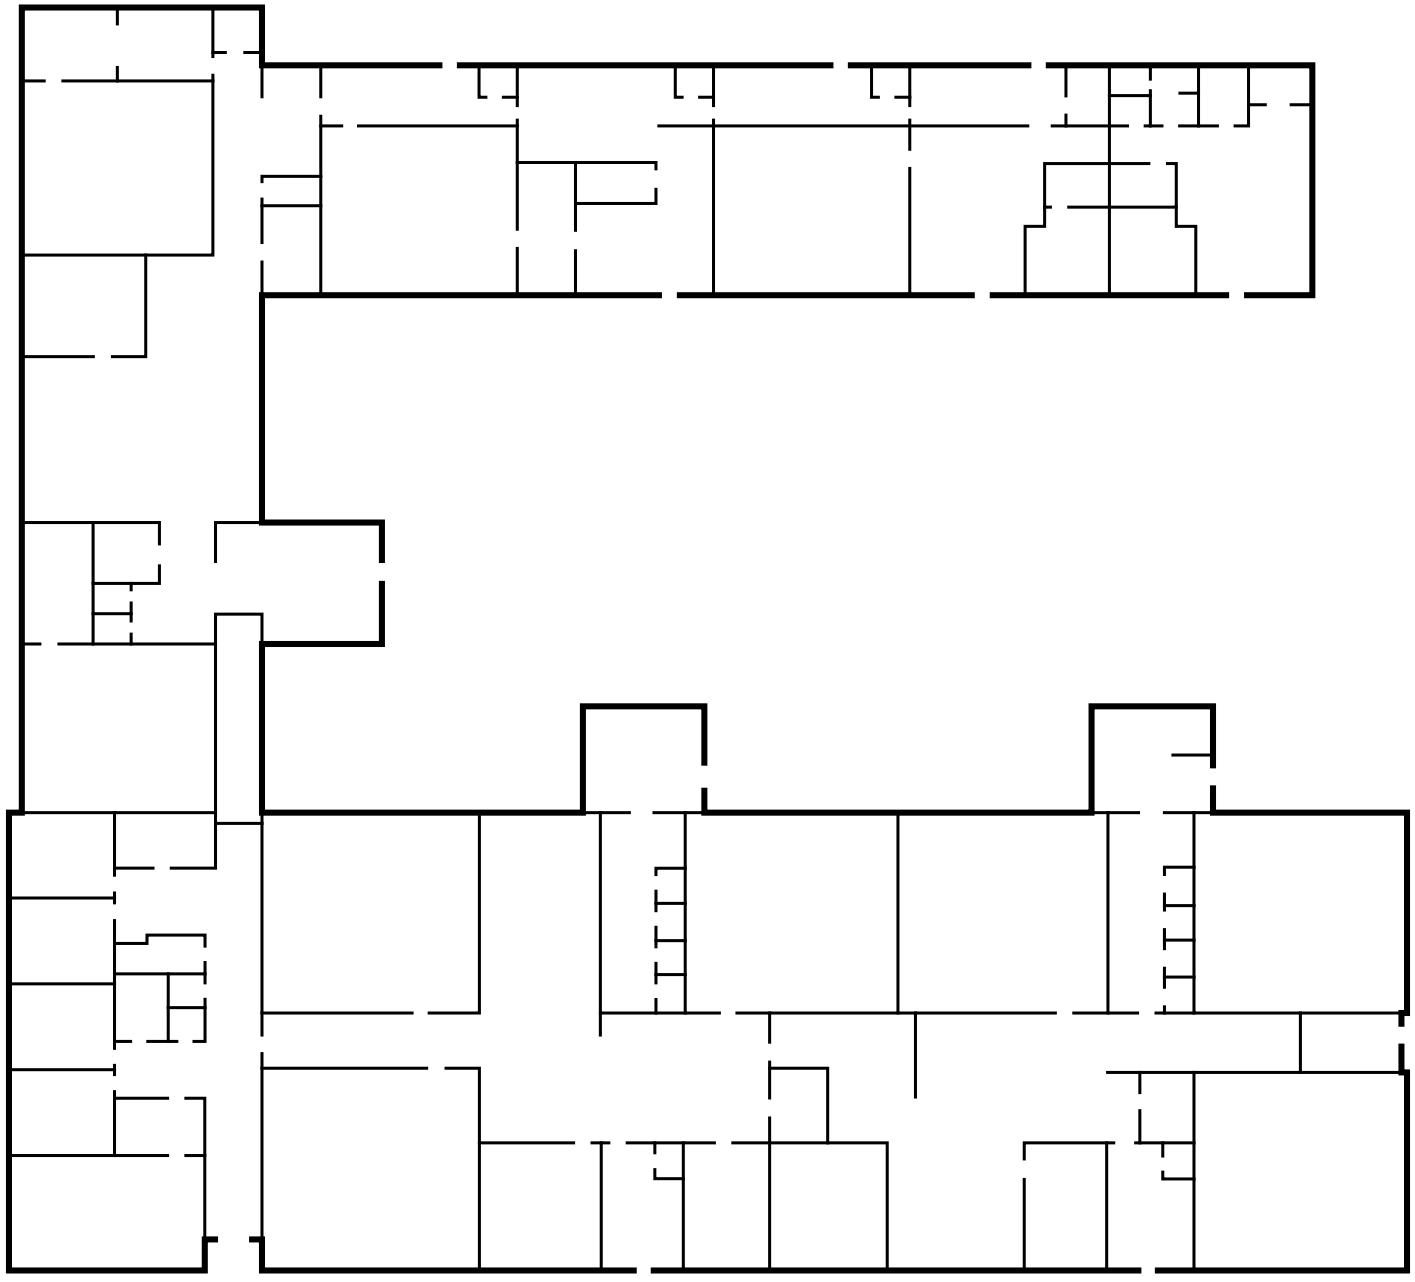

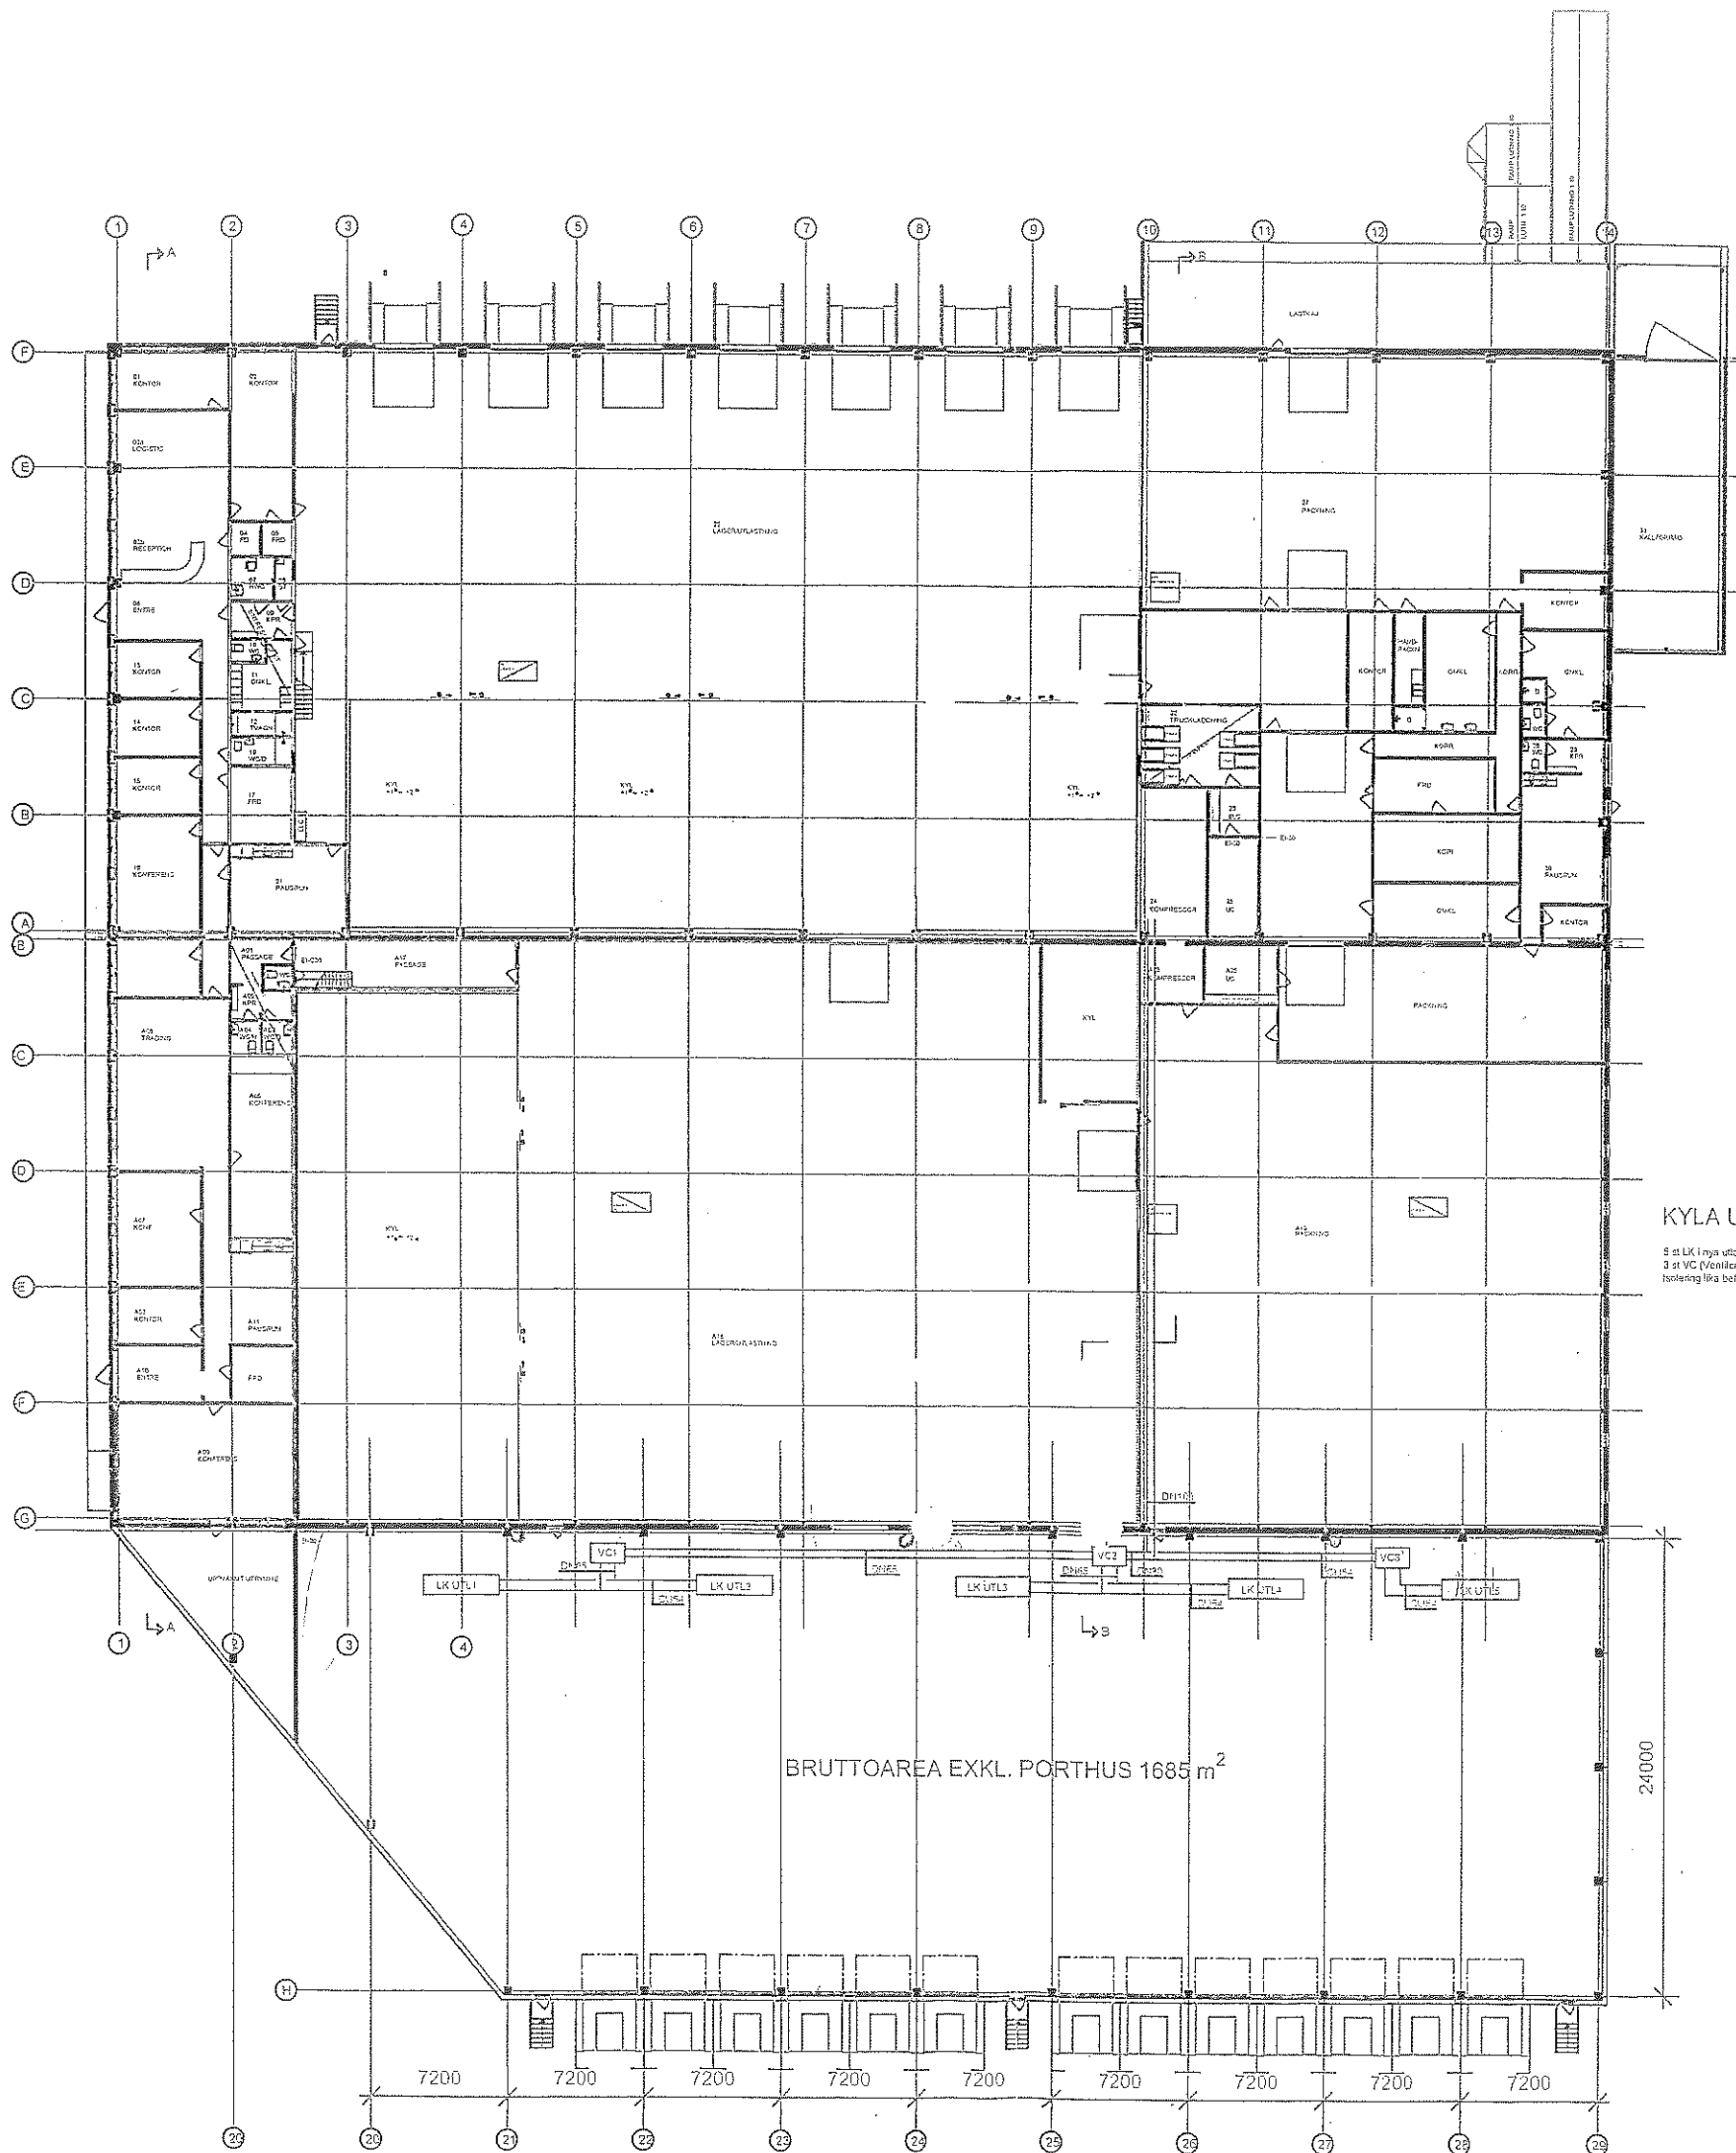

KYLA UTLASTNING

5 st LK i nya utlastningen, varje LK utrustas med stängventil samt STA-D
 3 st VC (Ventilcentral) med stängventil ggr 2 samt 2-vägs on/off motorventil
 Isolering lika bef. Annaflex, media temp -8°C

BRUTTOAREA EXKL. PORTHUS 1685 m²

24000

7200 7200 7200 7200 7200 7200 7200 7200 7200

