

RELATIONSHANDLING


REV	ANT	REVIDERINGEN AVSER	SIGN	DATUM
-----	-----	--------------------	------	-------



PERSTORP, VÅRDCENTRAL

KONTOHÅLLARE ASTACUS AB	INNEHÅLLSÄGARE MNV	ARBETSNUMMER	BYGGNAD 7501 01	PLAN 10	DISCIPLIN A	BYGGNADSNAMN A1-3	SKALA 1:100	REV
----------------------------	-----------------------	--------------	--------------------	------------	----------------	----------------------	----------------	-----

2005-07-05	7501 01	10	A	A1-3	1
------------	---------	----	---	------	---

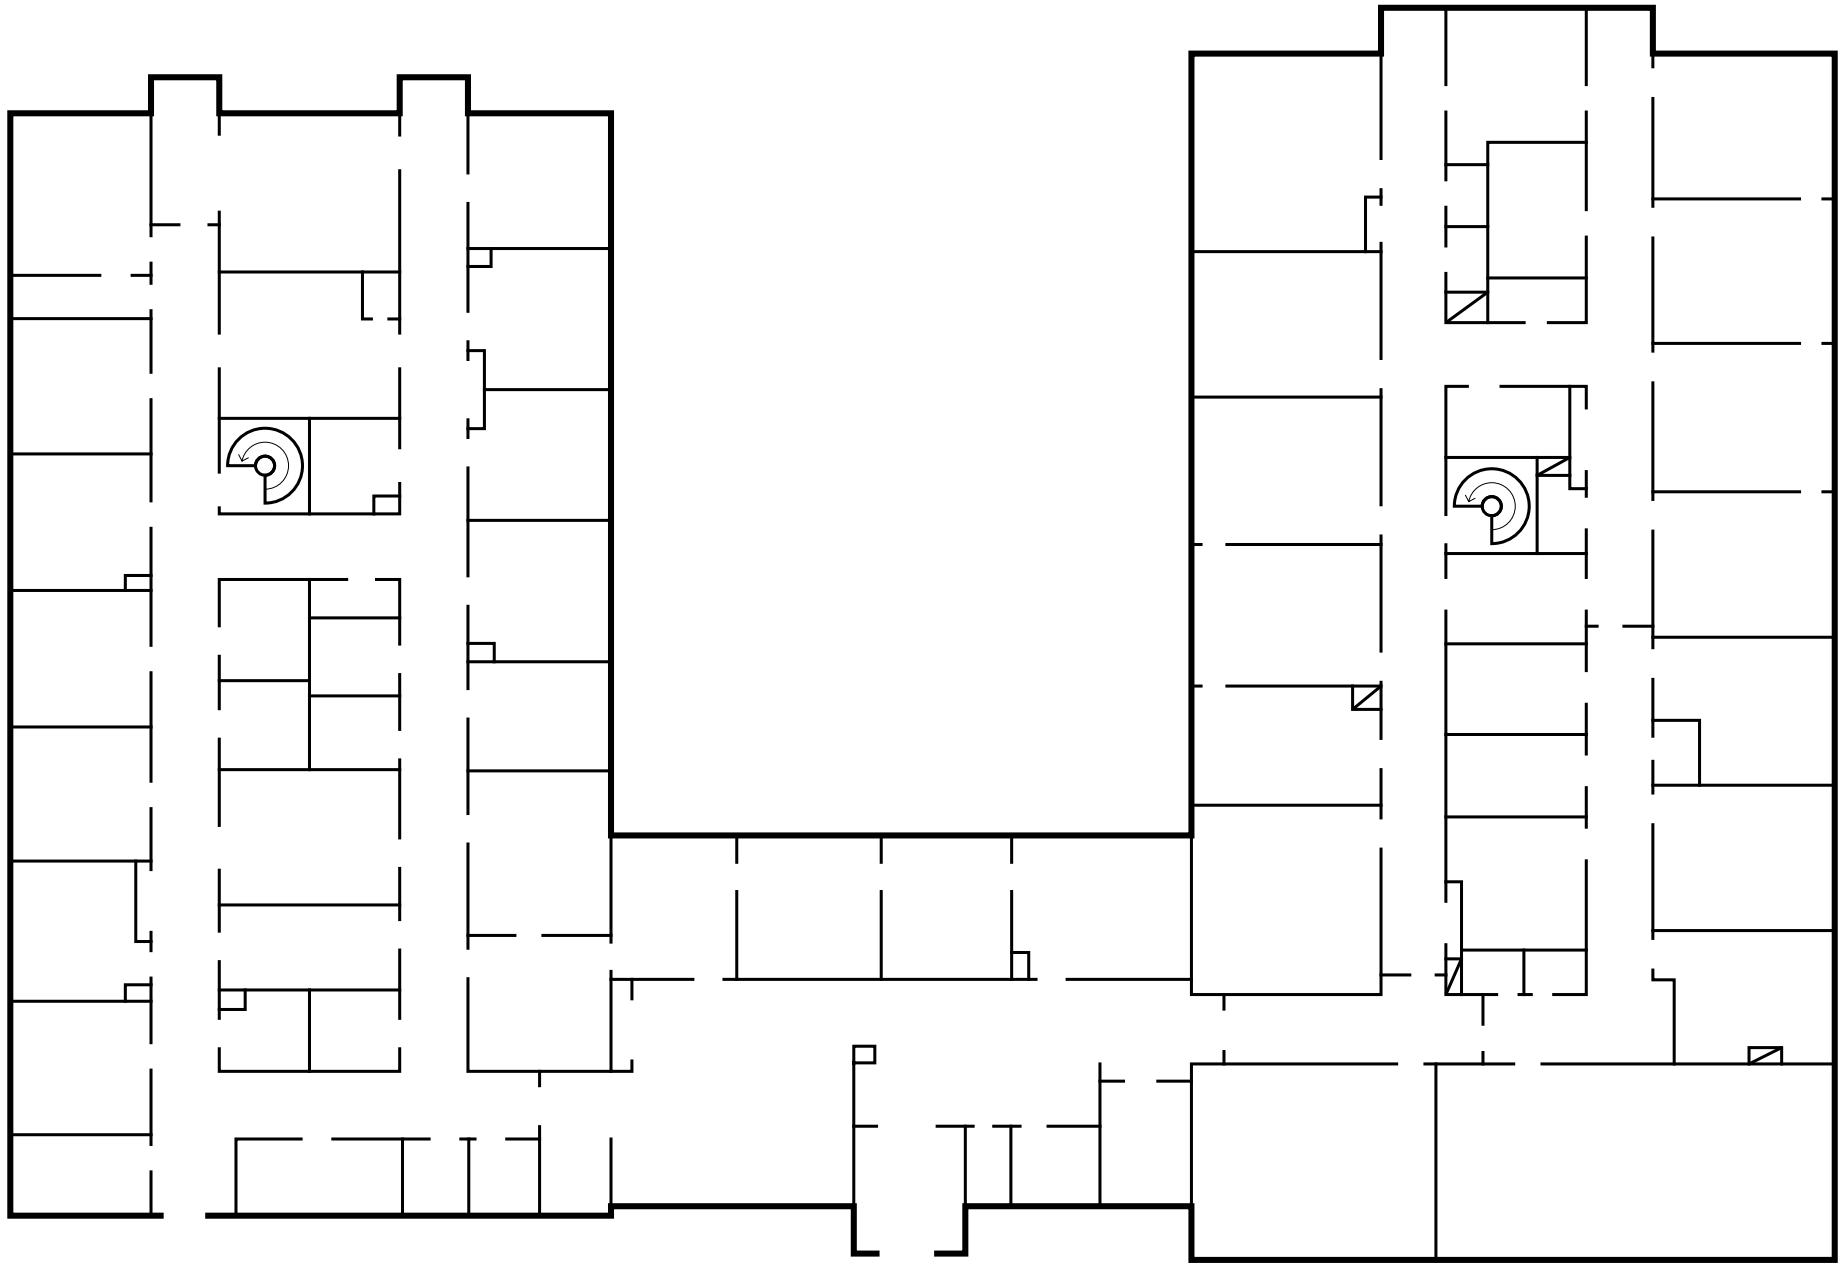

PELCO

DATUM: 080306

OR-NR: 4524 HASSLARÖDSSKOLAN OSBY

SIGNATUR: AE




Hus FLM

← OS1
← OS

SKALA 1:300




HASSLARÖD SVÄGEN

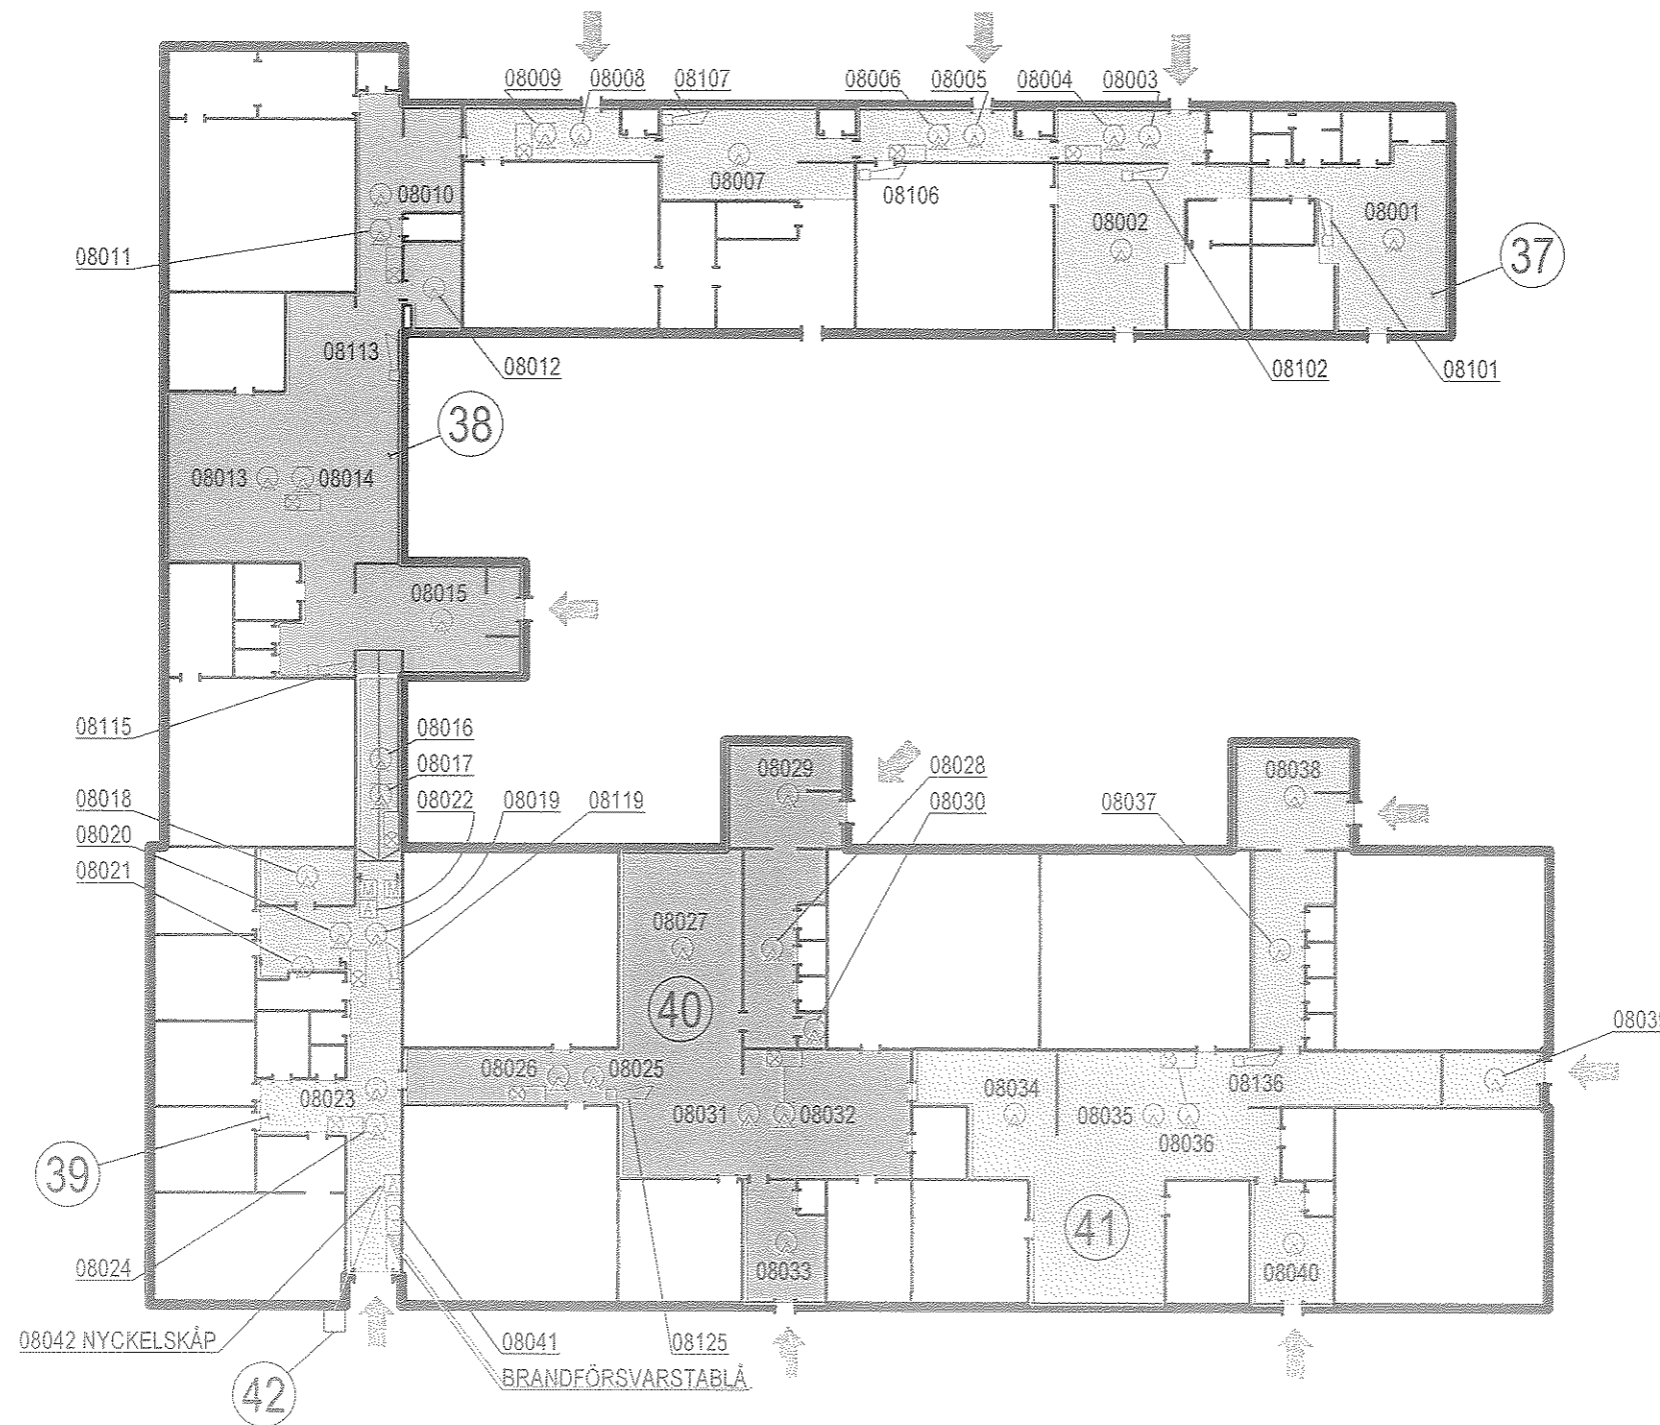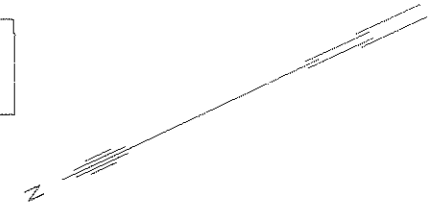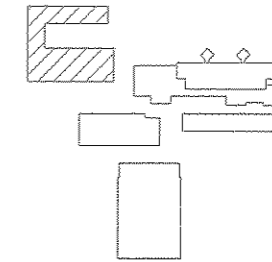


Thomas
Utterberg JPG
Anders
Benny
08-7362700

Håkan
BOTTENPLAN

BF-TABLA
BLAD 15

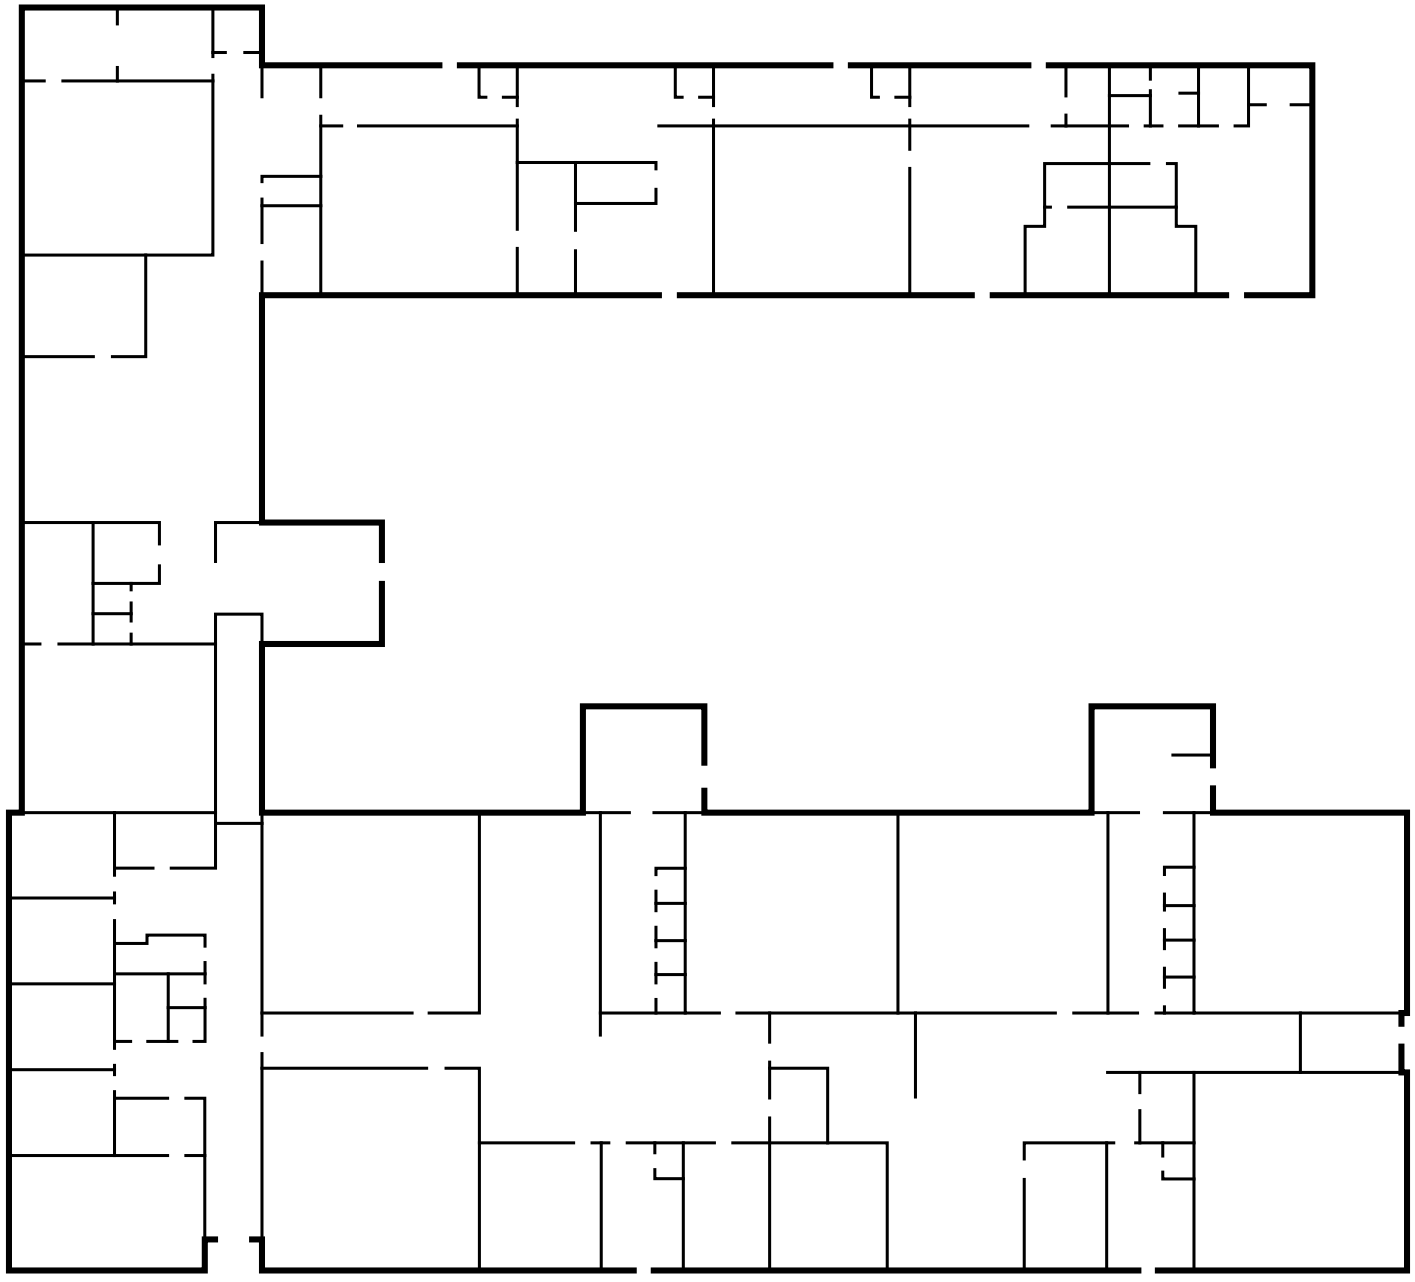

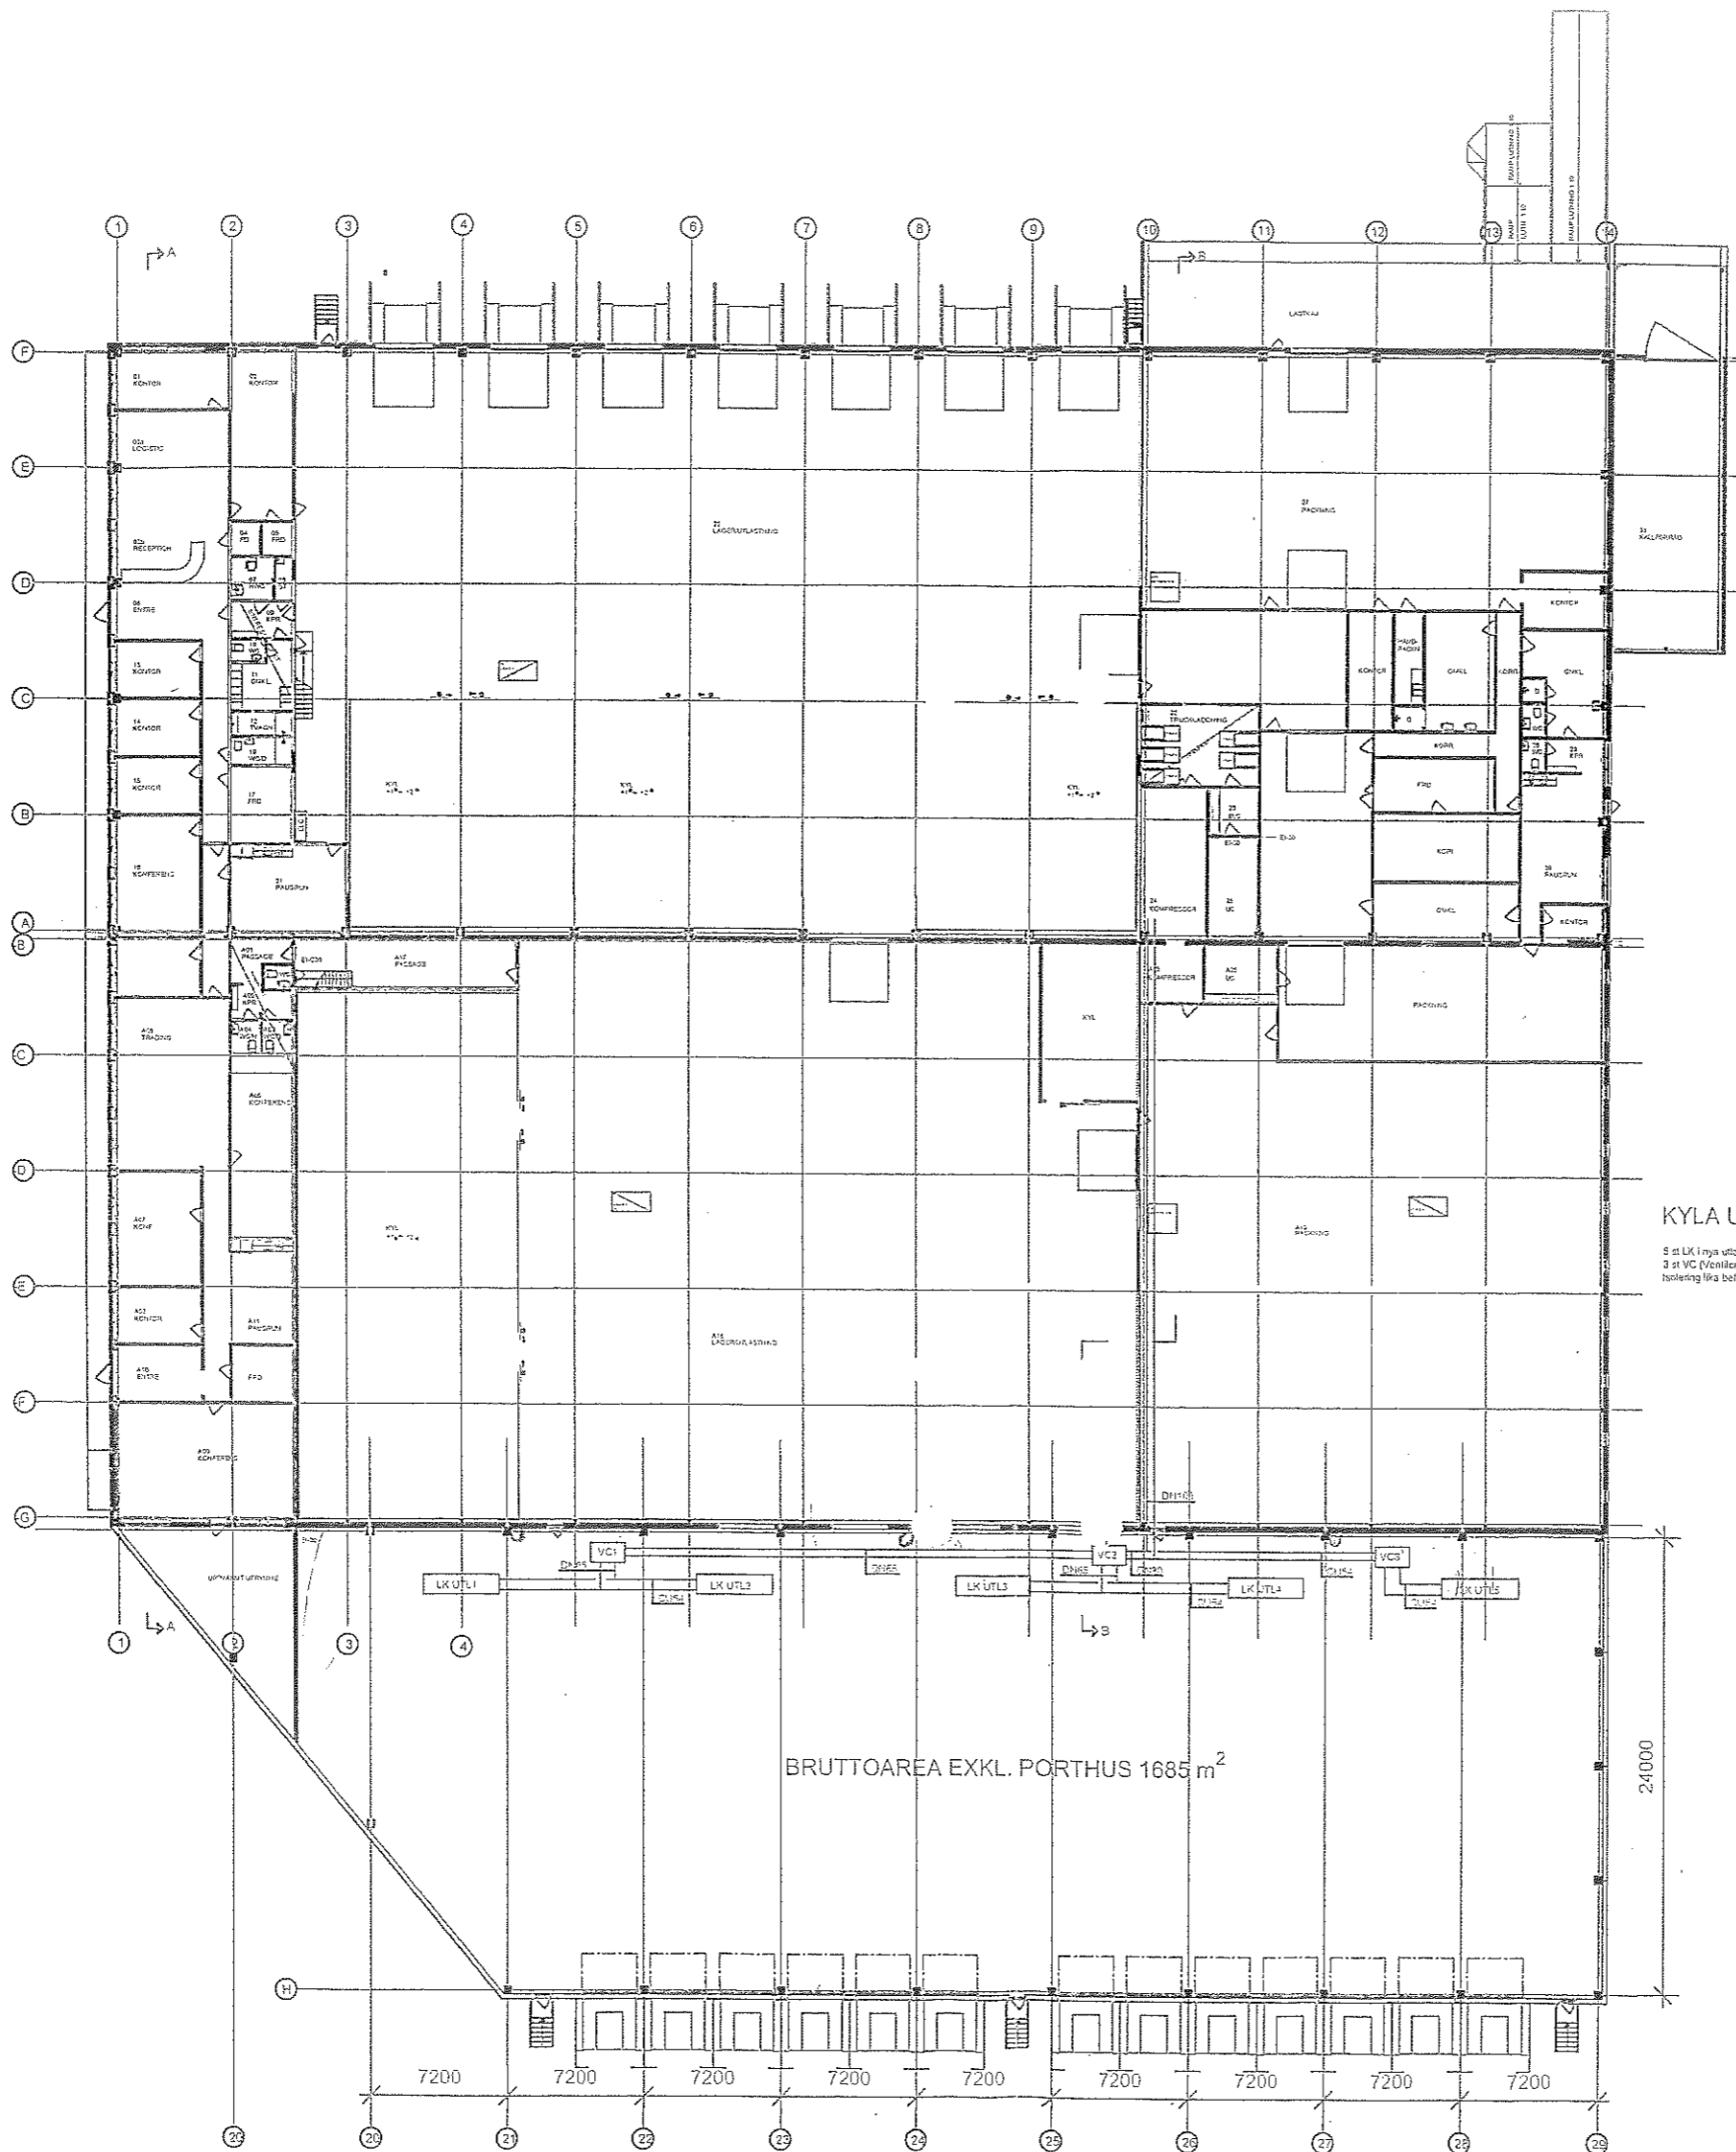

KYLA UTLASTNING

5 st LK i nya utlastningen, varje LK utrustas med stängventil samt STA-D
 3 st VC (Ventilcentral) med stängventil ggr 2 samt 2-vägs on/off motorventil
 Isolering lika bef. Annaflex, media temp -8°C

BRUTTOAREA EXKL. PORTHUS 1685 m²

24000

7200 7200 7200 7200 7200 7200 7200 7200 7200

